


PŮDORYS 3.NP - STÁVAJÍCÍ STAV

MĚSTSKÉ LÁZNĚ PLZEŇ  
STAVEBNÍ ÚPRAVY A PŘÍSTAVBA  
1. ETAPA - BOURACÍ PRÁCE

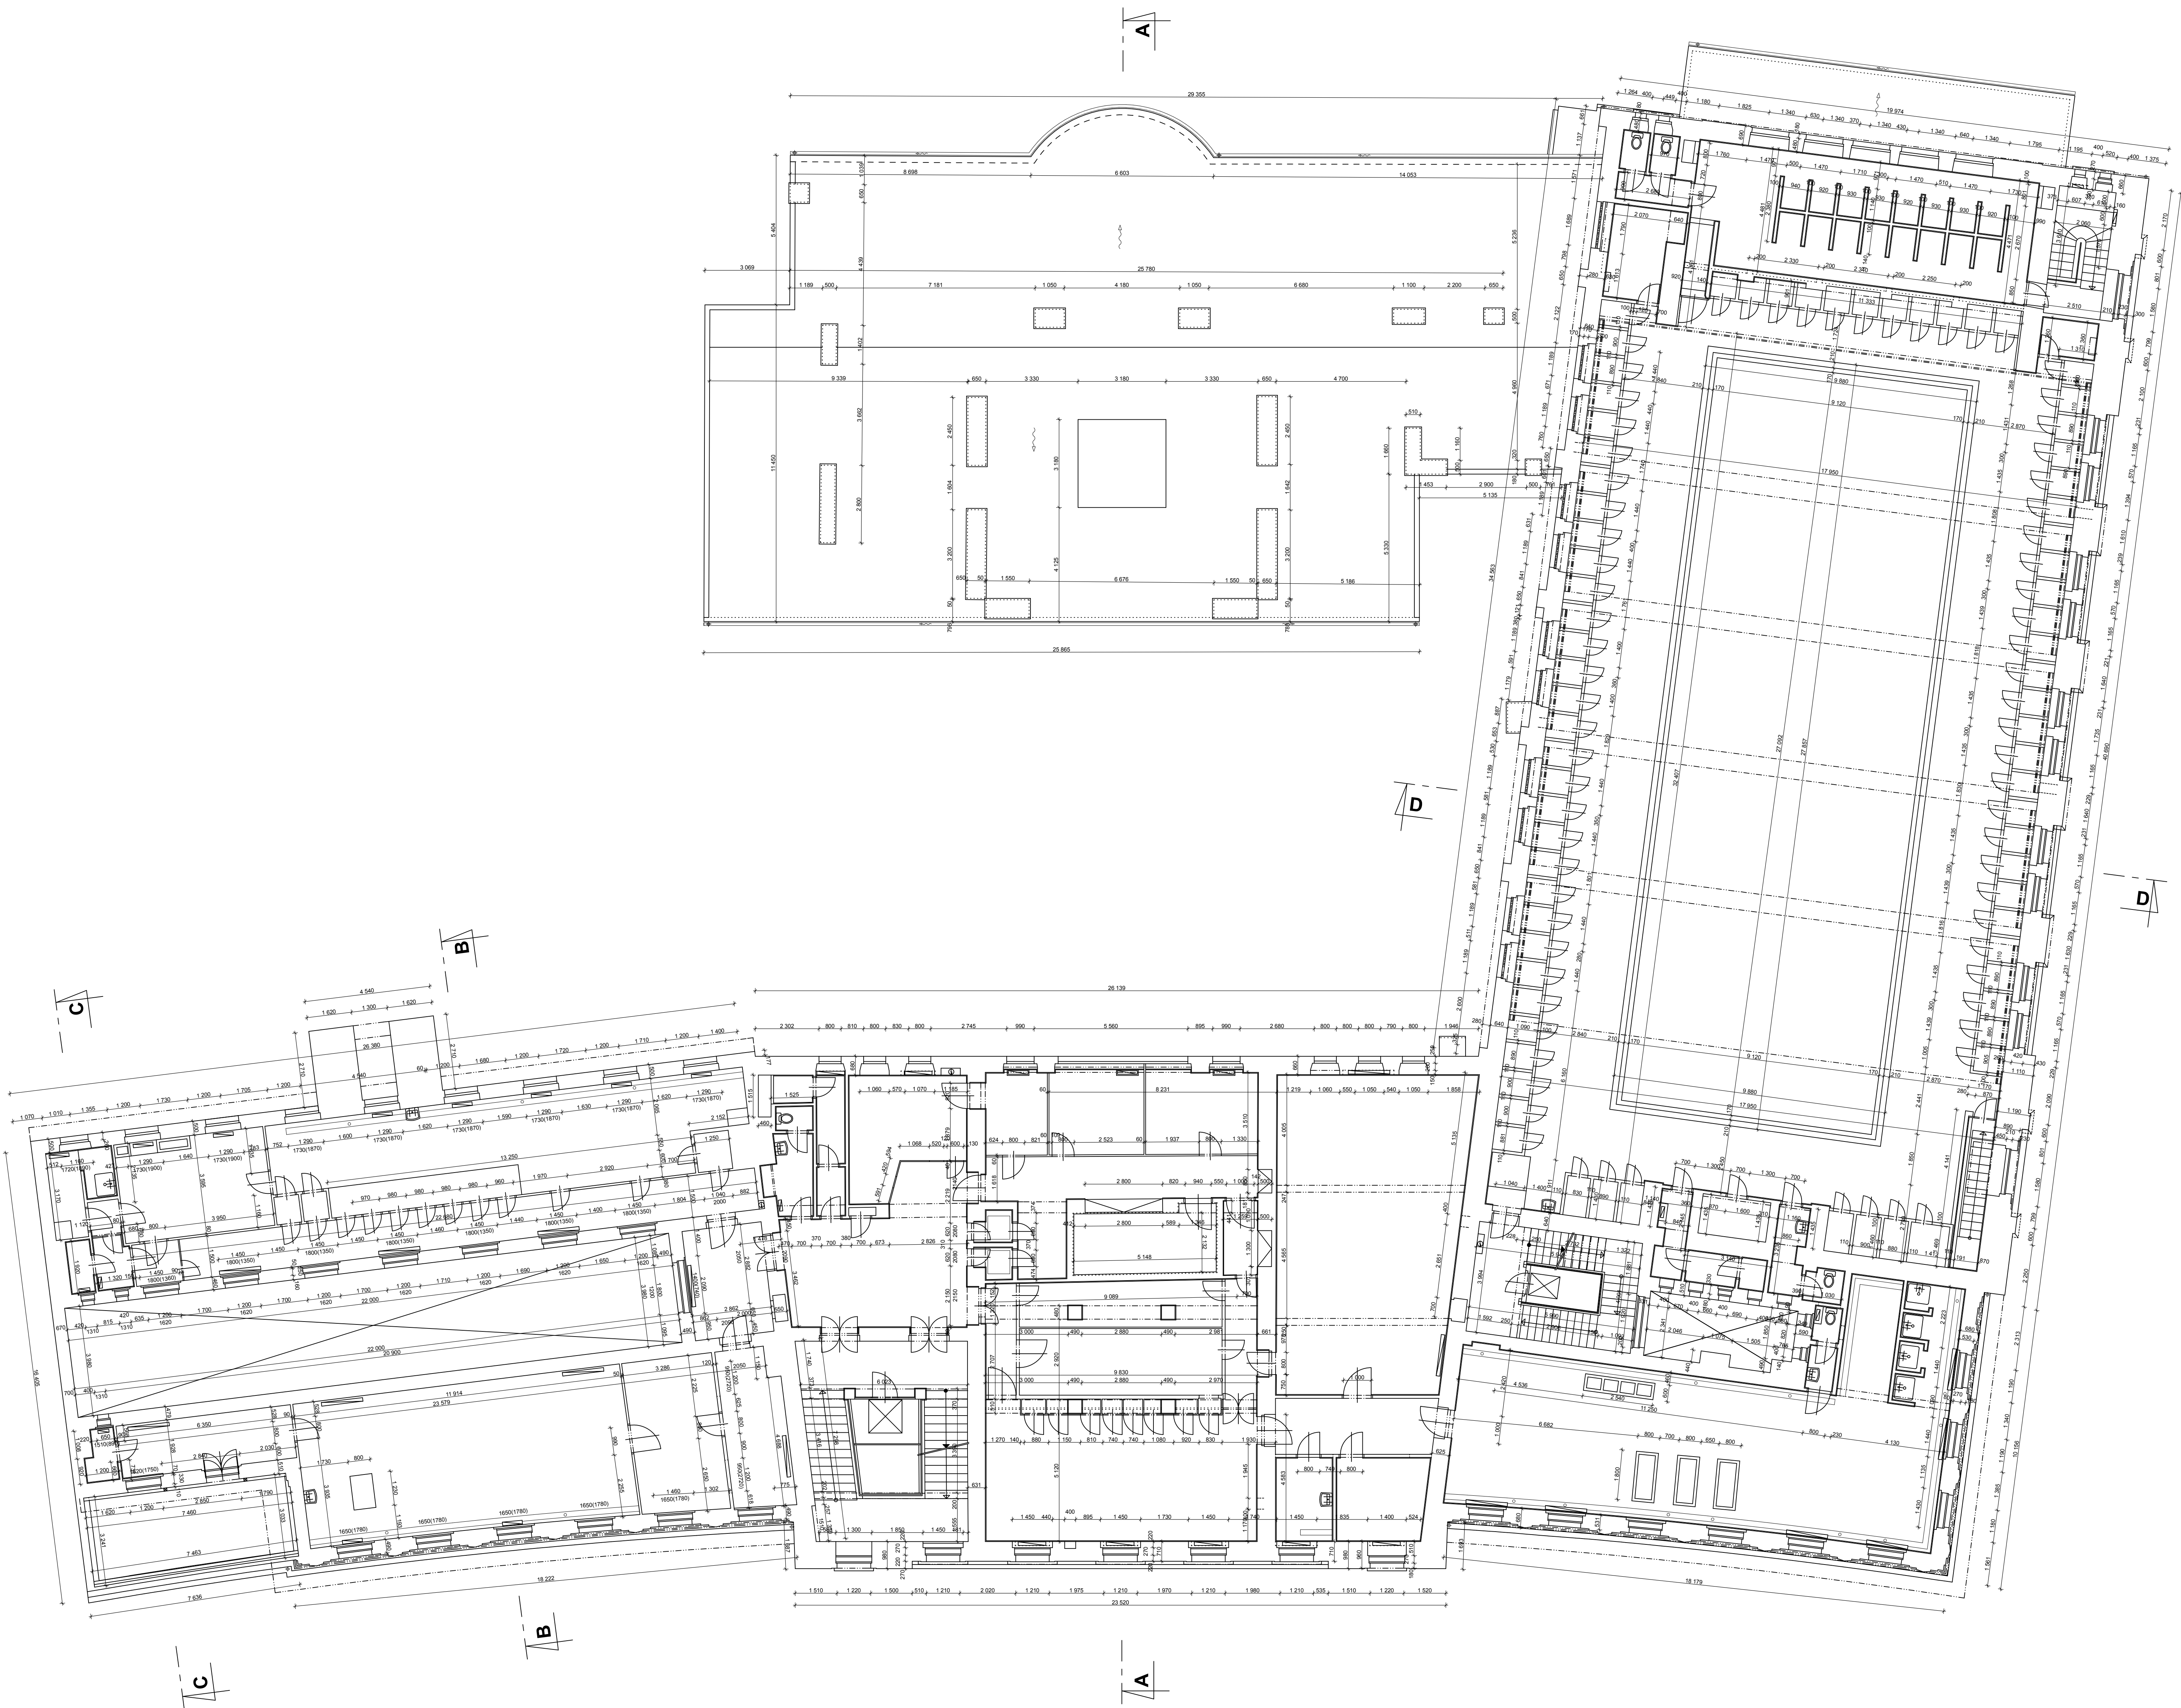

Autor:	Zodp. projektant:	Projektant:	<div><b>ATELIER SOUKUP</b> s.r.o. Klatovská třída 11, 301 00 Píseň tel: 37723236, fax: 37721977 email: info@atelier-soukup.cz iČO: 25229869, DIČ CZ25229869</div>
Ing. arch. Jan Soukup	Ing. Antonín Švehla	David Cigler dipl. tech.	
Místo stavby:	Objekt Městských lázní č.p. 1217, Denisovo náměstí 3, Píseň		
Investor:	TWB Praha s.r.o., IČ 27877647, V Jirchářích 195/2, 110 00 Praha		
Akce:	<b>MĚSTSKÉ LÁZNĚ PLZEŇ STAVEBNÍ ÚPRAVY A PŘÍSTAVBA 1. ETAPA - BOURACÍ PRÁCE</b>		Datum: 06/2011
Část:	<b>1. DOKUMENTACE SKUTEČNÉHO PROVEDENÍ STAVBY</b>		Stupeň: DPS
Název přílohy:	<b>PŮDORYS 3.NP - STÁVAJÍCÍ STAV</b>		Č.zakázky: 2011025
			Měřítko: Č.přílohy:
			<b>1:100 1.4.</b>