


Sušice - přechod vodního toku

Zaměření skutečného provedení ze dne 3.9.2018


Jiří Ručka, GK Plavec - Michalec

Sušice
k.ú.Sušice nad Otavou

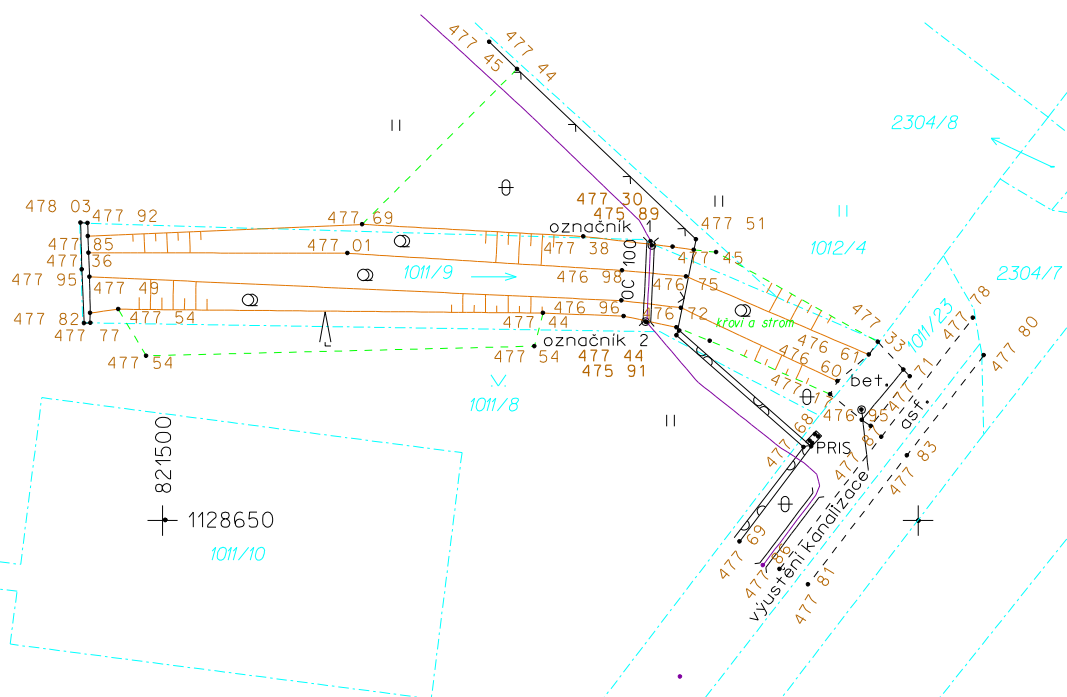

Legenda:

- 477.05 zaměřený bod
- ⊗ kroví
- Λ les
- ⊕ meplodná
- rozhraní zpev. a zpev.plochy
- - - rozhraní zpev. a nezp.plochy
- zídka
- drátěný plot
- rozhraní kultur
- hrana svahu
- pata svahu
- optická síť s chráničkou
- 1011/10 parcelní číslo
- hranice parcel

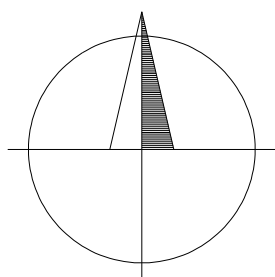

1:500