


- strukturovaná kabeláž
vedení

- strukturovaná kabeláž
zásuvka 1 x RJ45 u stropu

- strukturovaná kabeláž
zásuvka 1 x RJ45 u země

pozn.: trasy vedeny v lištách 40 x 20

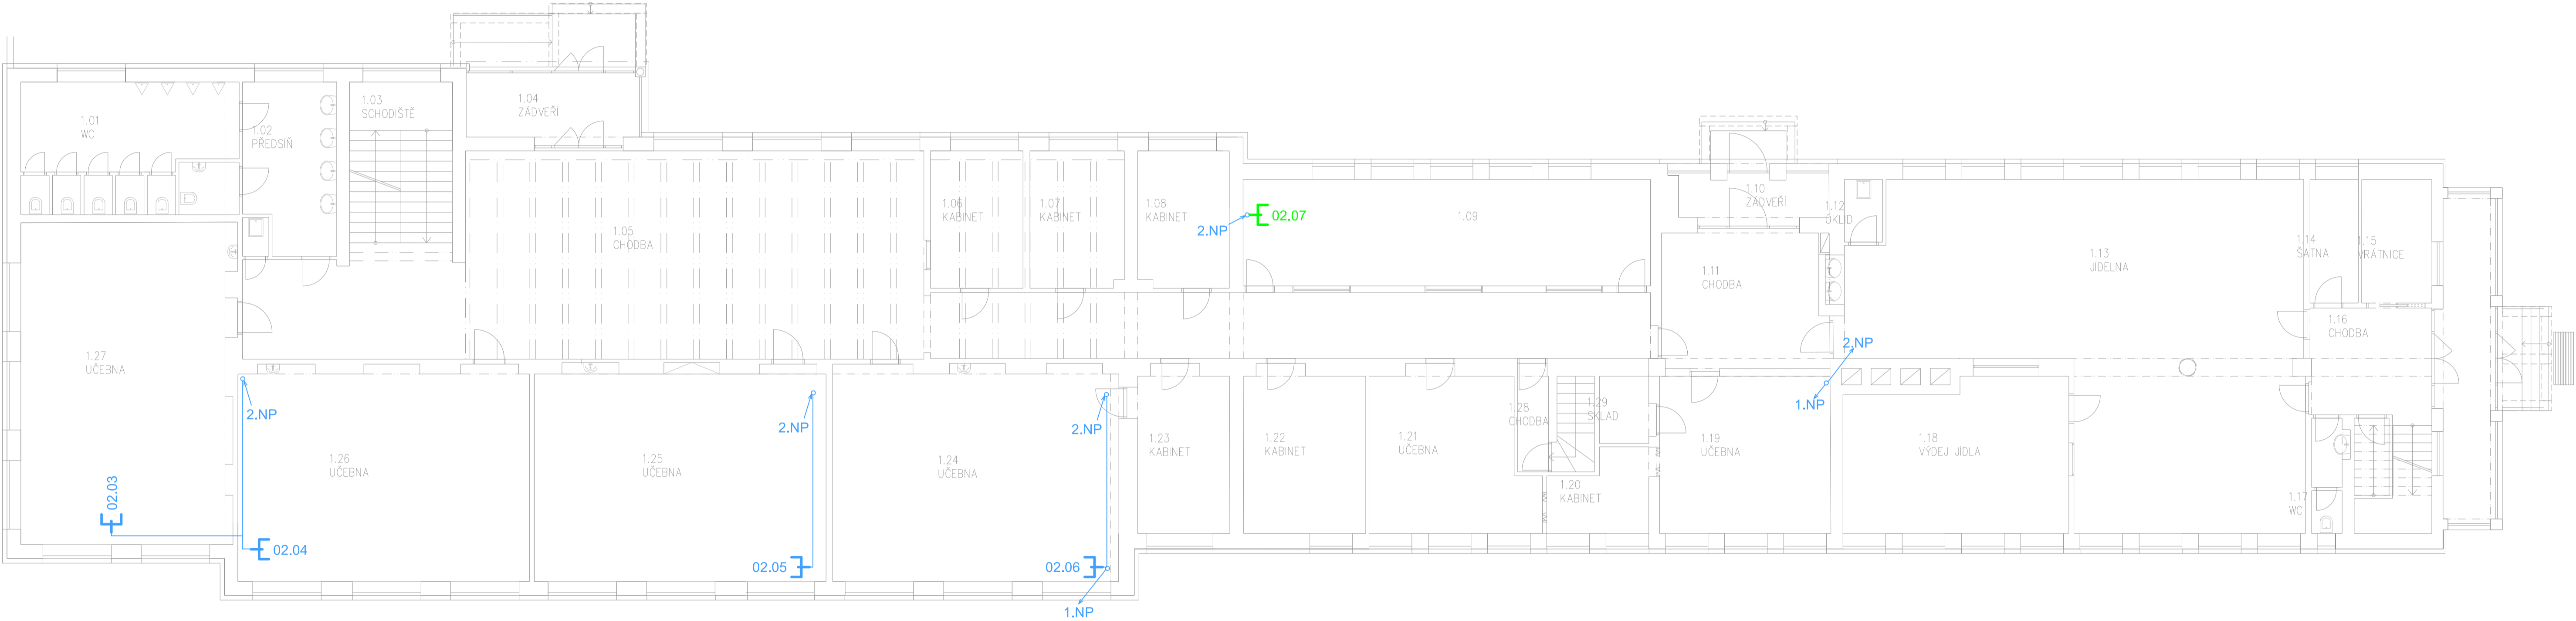

DOKUMENTACE SKUTEČNÉHO PROVEDENÍ STAVBY		
<div><div><div></div><div>HITEL s.r.o.</div><div>TELEKOMUNIKACE</div></div></div>		5.května 831, Klatovy IV 339 01 KLATOVY IČ: 263 17 672 DIČ: CZ 26317672 www.hitel.cz
KRESLIL:	LUKÁŠ LAUBR	MĚŘÍTKO: 1:100
VÝKRES:	PŮDORYS 1.NP	
AKCE:	SOŠ a SOU Sušice, U Kapličky 761, 342 01 Sušice	
INVESTOR:	SOŠ a SOU Sušice, U Kapličky 761, 342 01 Sušice	
PROFESE:	SLABOPROUDÁ ELEKTRICKÁ ZARÍZENÍ	
DATUM:	16.2.2016	PODPIS:
STUPENÍ PD: DSPS		VÝTISK: 1