


- strukturovaná kabeláž
vedení

- strukturovaná kabeláž
zásuvka 1 x RJ45 u stropu

- strukturovaná kabeláž
zásuvka 1 x RJ45 u země

pozn.: trasy vedeny v lištách 40 x 20

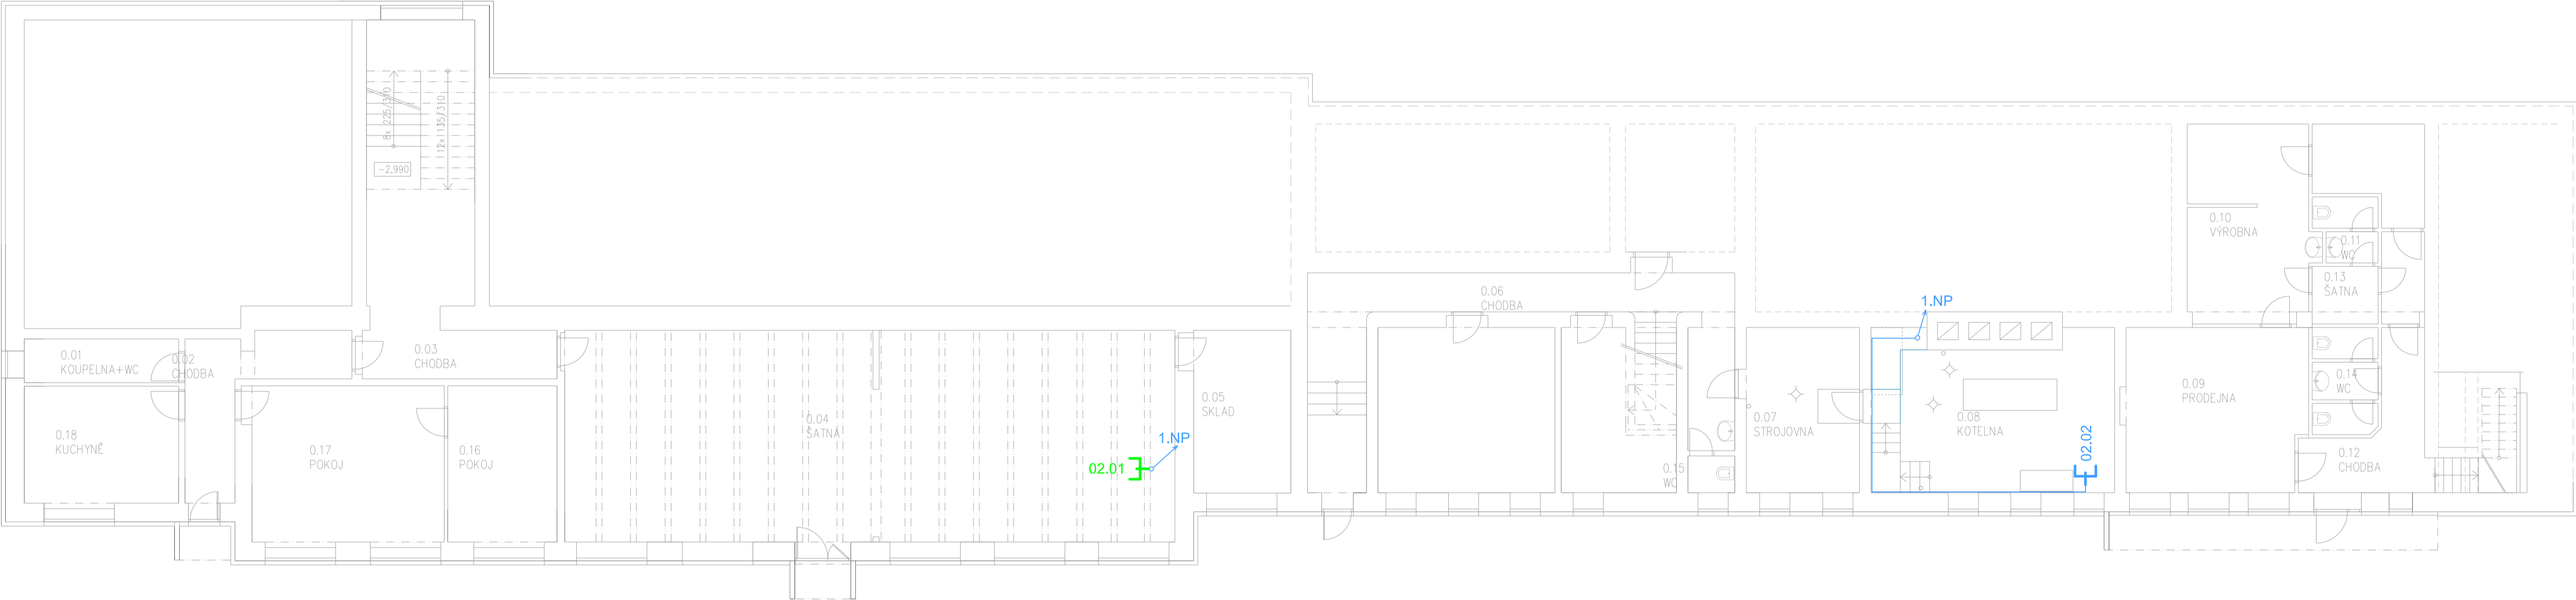

DOKUMENTACE SKUTEČNÉHO PROVEDENÍ STAVBY		
		5.května 831, Klatovy IV/ 339 01 KLATOVY IČ: 263 17 672 DIČ: CZ 26317672 www.hitel.cz
KRESLIL: LUKÁŠ LAUBR		MĚŘÍTKO: 1:100
VÝKRES: PŮDORYS 1.PP		
AKCE: SOŠ a SOU Sušice, U Kapličky 761, 342 01 Sušice		
INVESTOR: SOŠ a SOU Sušice, U Kapličky 761, 342 01 Sušice		
PROFESE: SLABOPROUDÁ ELEKTRICKÁ ZAŘÍZENÍ		
DATUM: 16.2.2016	PODPIS:	VÝTISK: 1
STUPEŇ PD: DSPS		