


- strukturovaná kabeláž vedení

- strukturovaná kabeláž zásuvka 1 x RJ45 u stropu

- strukturovaná kabeláž zásuvka 1 x RJ45 u země

pozn.: trasy vedeny v lištách 40 x 20

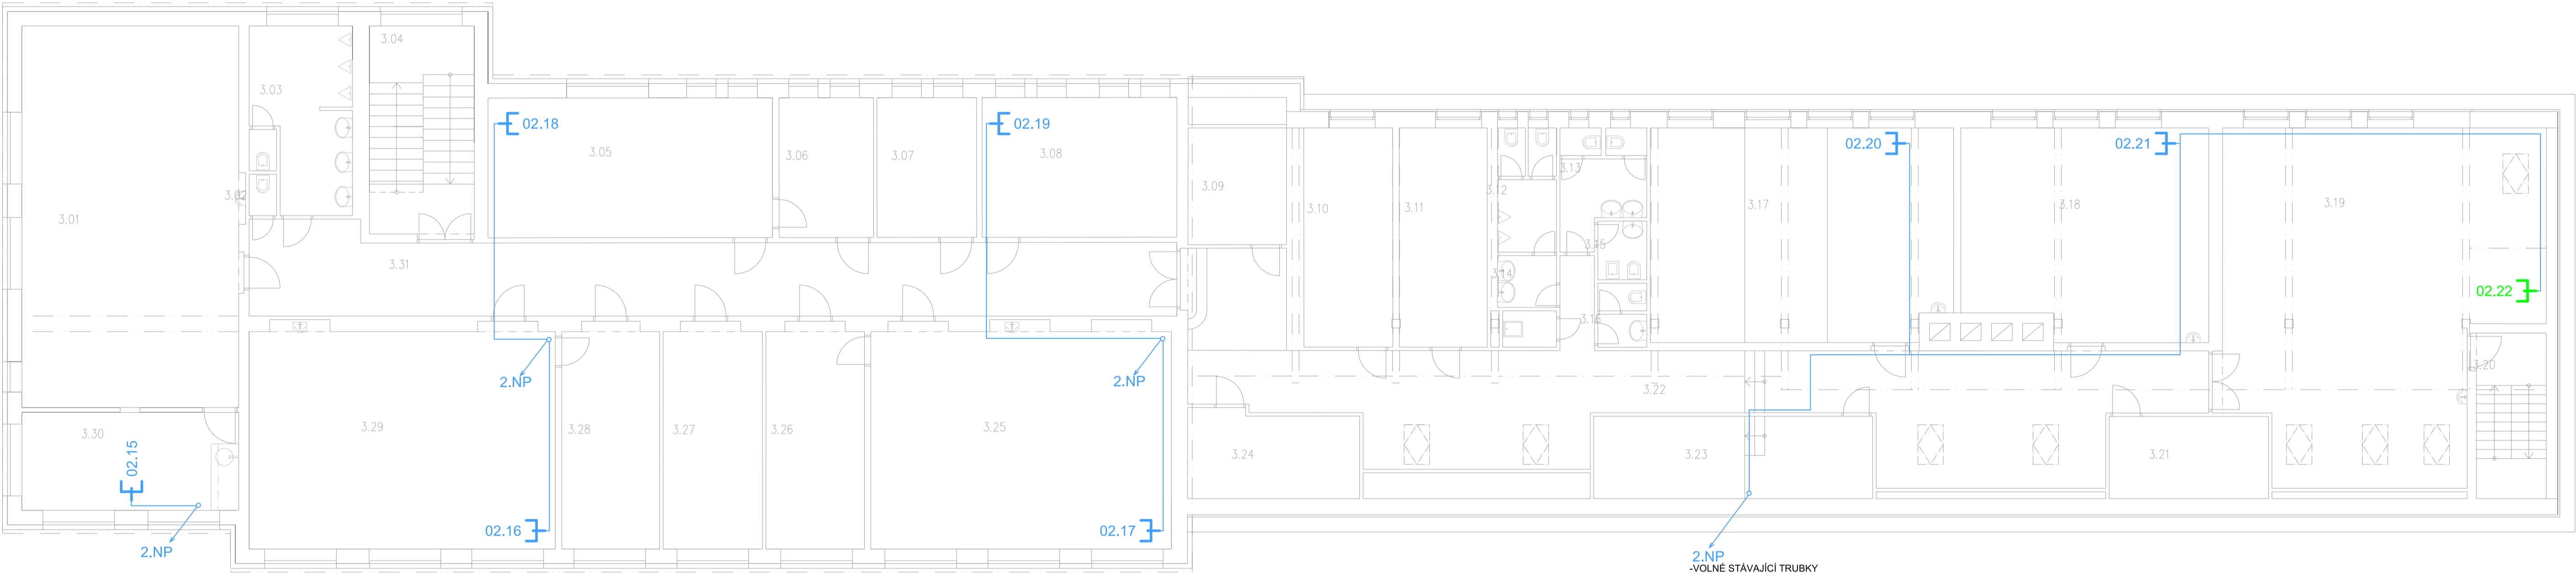

DOKUMENTACE SKUTEČNÉHO PROVEDENÍ STAVBY

HITEL s.r.o.

TELEKOMUNIKACE

5.května 831, Klatovy IV
339 01 KLATOVY
IČ: 263 17 672
DIČ: CZ 26317672
www.hitel.cz

KRESLIL: LUKÁŠ LAUBR

MĚŘITKO: 1:100

VÝKRES: PŮDORYS 3.NP

AKCE: SOŠ a SOU Sušice, U Kapličky 761, 342 01 Sušice

INVESTOR: SOŠ a SOU Sušice, U Kapličky 761, 342 01 Sušice

PROFESE: SLABOPROUDÁ ELEKTRICKÁ ZAŘÍZENÍ

DATUM: 16.2.2016

STUPEŇ PD: DSPS

PODPIS:

VÝTISK: 1