


- strukturovaná kabeláž vedení
- strukturovaná kabeláž zásuvka 1 x RJ45 u stropu
- strukturovaná kabeláž zásuvka 1 x RJ45 u země
- strukturovaná kabeláž datový rozvaděč

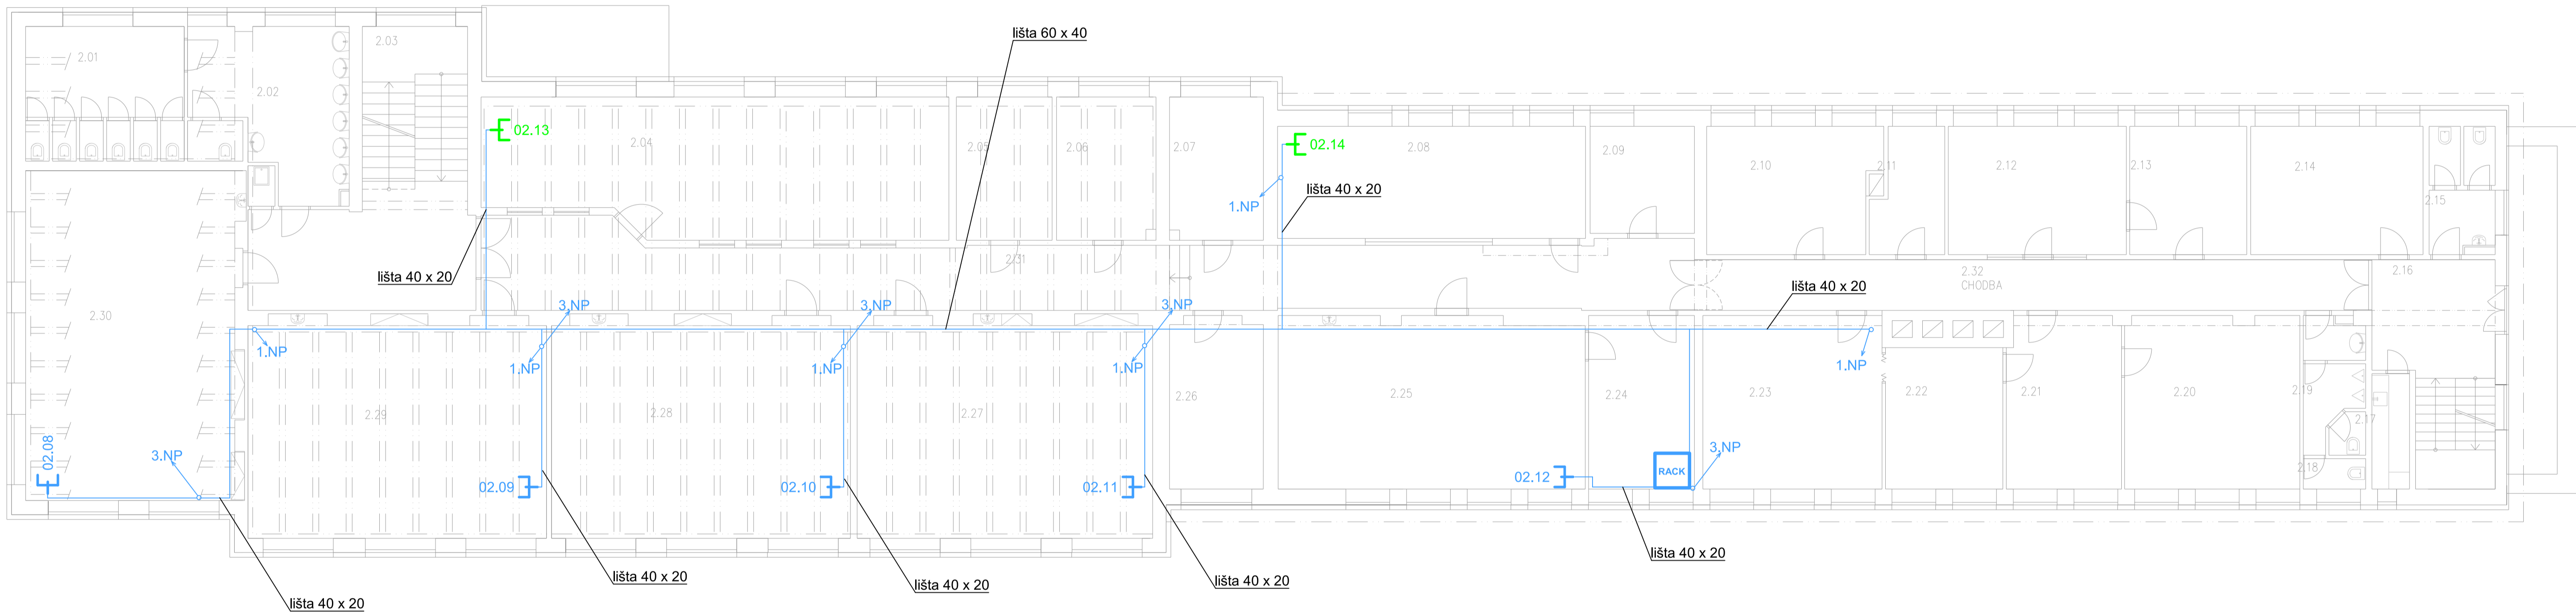

DOKUMENTACE SKUTEČNÉHO PROVEDENÍ STAVBY

HITEL s.r.o.
TELEKOMUNIKACE
5.května 831, Klatovy IV
339 01 KLATOVY
IČ: 263 17 672
DIČ: CZ 26317672
www.hitel.cz

KRESLIL: LUKÁŠ LAUBR MĚŘÍTKO: 1:100

VÝKRES: PŮDORYS 2.NP

AKCE: SOŠ a SOU Sušice, U Kapličky 761, 342 01 Sušice

INVESTOR: SOŠ a SOU Sušice, U Kapličky 761, 342 01 Sušice

PROFES: SLABOPROUDÁ ELEKTRICKÁ ZAŘÍZENÍ

DATUM: 16.2.2016

STUPEŇ PD: DSPS

PODPIS:

VÝTISK: 1