

BLANKET PRO SDĚLENÍ KANALIZAČNÍCH ÚDAJŮ č. K 4122 PRO PŘIPOJENÍ KANALIZAČNÍ PŘÍPOJKY

Připojovaný objekt:

obec: Plzeň

ulice: Průkopníků

č. or.: 9 č. pop.: 290

č. kat.: 898/4, k.ú. Křimice

druh nemovitosti: sportovní areál
Majitel připojovaného objektu:

jméno: SPŠ dopravní Plzeň

ulice: Karlovarská 99

obec: Plzeň

PSČ: 323 00 telefon: 377.822.314

IČO: 69457930 datum narození:

Vlastník kanalizační stoky:
Vodárna Plzeň a.s.
Údaje o stoce:

velikost uliční stoky: 500 mm materiál: beton

typ uliční stoky: jednotná ~~splásková~~ ~~dešťová~~ (nehodící se škrtnout)

spád uliční stoky (promile): 10,20 ‰

nadmořská výška dna stoky v místě napojení: /

výškové umístění dna odbočky v místě napojení: 2/3 profilu stoky nad jejím dnem

výškový systém: ~~Jedran~~ Balt (nehodící se škrtnout)

odbočka: vysazená má DN: / nutno vysadit DN: 150 mm
!UPOZORNĚNÍ !

1. Tento doklad slouží jako podklad pro zpracování PD dle norem ČSN 730155, 736760, 736701 a bude součástí projektové dokumentace.
2. Toto sdělení kanalizačních údajů neopravňuje v žádném případě k zahájení prací na kanalizační přípojkce bez souhlasu VODÁRNY PLZEŇ a.s. a příslušného stavebního úřadu.
3. Kanalizační přípojka podléhá povolení dle zákona č. 183/2006 Sb. v platném znění.
4. Polohu odbočky pro napojení, která je uvedena na tomto blanketu, vytýčí na požádání provoz kanalizace VODÁRNY PLZEŇ a.s. přímo na místě.
5. VODÁRNA PLZEŇ a.s. vykoná situační zaměření a vizuální kontrolu provedení kanalizační přípojky na místě před obetonováním a zasypáním potrubí. Termín realizace kanalizační přípojky oznamte 2 dny před prováděním přípojky na tel.: 377 413 613/721 748 009
6. Tento blanket o sdělení kanalizačních údajů přiložte k projektové dokumentaci kanalizační přípojky.
7. Vlastní realizace kanalizační přípojky bude umožněna po uzavření dohody o podmínkách realizace, kterou investor uzavře s provozovatelem sítě současně s předložením stavebního povolení, vyplněného formuláře žádosti a 1 výtisku projektové dokumentace.

V Plzni dne 19.9.2019 Za VODÁRNU PLZEŇ a.s. vyřizuje jméno Bohmannová **VODÁRNA PLZEŇ a. s.**

podpis Malostranská 143/2

Toto sdělení je platné do 19.9.2020 Po uplynutí tohoto data nutno aktualizovat

UPOZORNĚNÍ:

Toto sdělení kanalizačních údajů není souhlasem s napojením a neopravňuje v žádném případě k zahájení prací na kanalizační přípojce bez souhlasu VODÁRNY PLZEŇ a.s. a příslušného stavebního úřadu.

POZNÁMKY – PODMÍNKY:

Blanket pro sdělení kanalizačních údajů přiložte do projektové dokumentace kanalizační přípojky!

Napojení dešťových vod je nutné řešit dle platné legislativy a dle schválené koncepce odvodnění příslušné lokality města nebo obce. Do splaškové kanalizační stoky nelze napojit srážkové vody z napojovaného objektu!

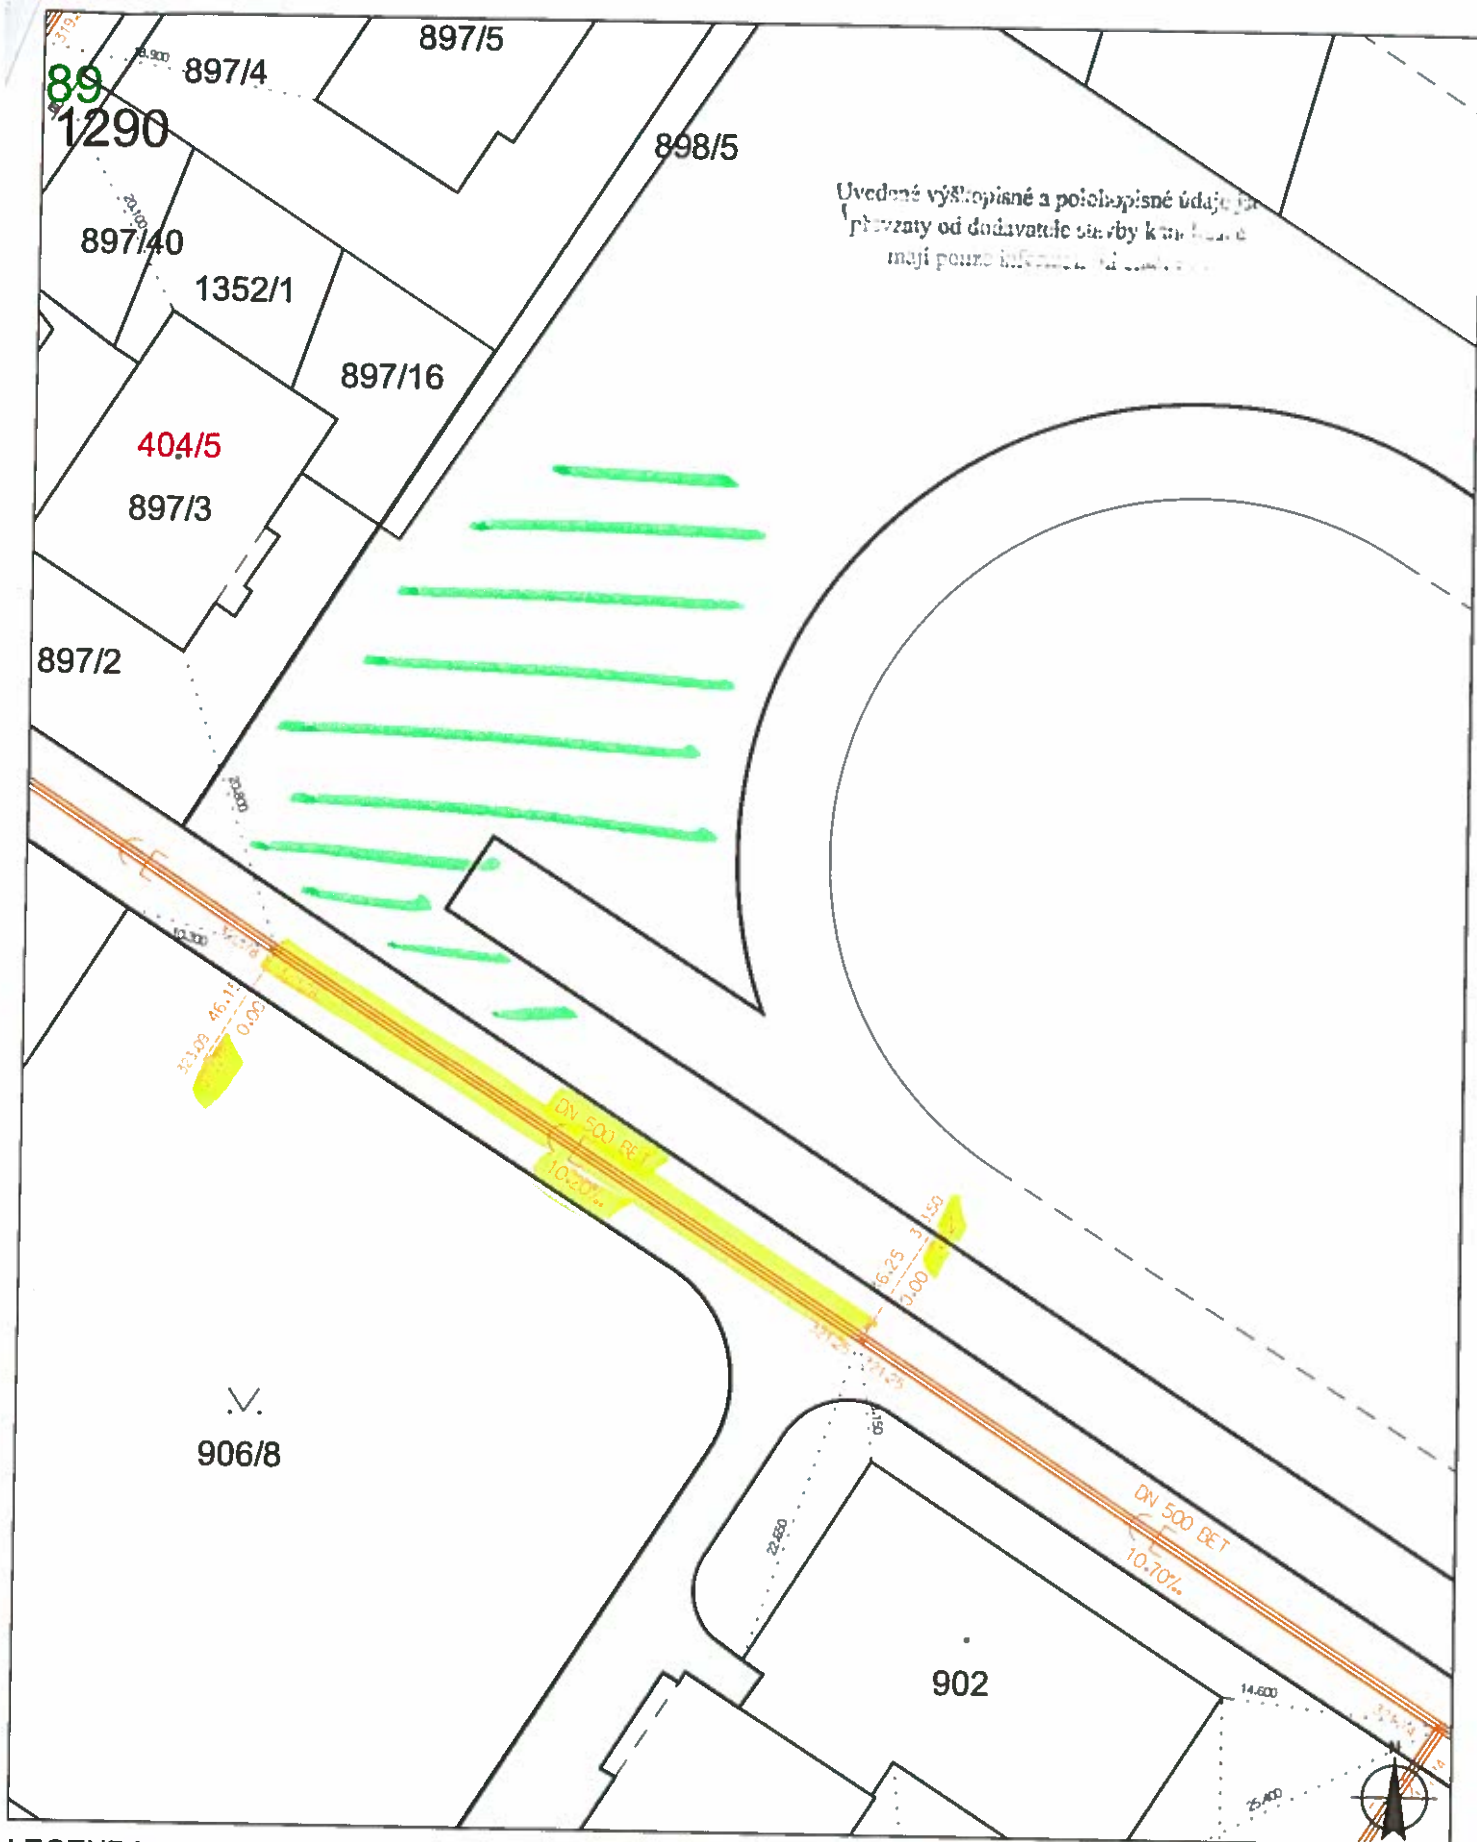
Umístění revizní kanalizační šachty: 1 m za hranicí připojovaného pozemku

Předepsaný vnitřní rozměr – průměr revizní šachty při hloubce do 1,5 m od poklopu šachty po dno – min. 600 mm.

Předepsaný vnitřní rozměr – průměr revizní šachty při hloubce více než 1,5 m od poklopu šachty po dno – min. 1000 mm.




Přípojka bude napojena na vyznačený úsek stávající kanalizační stoky DN 500 mm v ulici Průkopníků – viz. situace. Napojení se provede jádrovým navrtáním mimo hrdlo potrubí stoky a mimo šachtu, osazením vodotěsné odbočky Fabekun.

PŘÍLOHA: situace 1:500 - 1 x A4



LEGENDA:

-  kanalizační sběrač - jednotná kan.
-  kanalizační stoka jednotná
-  kanalizační stoka splašková
-  kanalizační stoka dešťová

-  výtlak jednotné kanalizace
-  výtlak splaškové kanalizace
-  odlehčovací stoka (kanál)
-  výústní stoka, VKV
-  drenážní potrubí

Datum: 18.9.2019

Měřítko: 1 : 500

Vodárna Plzeň