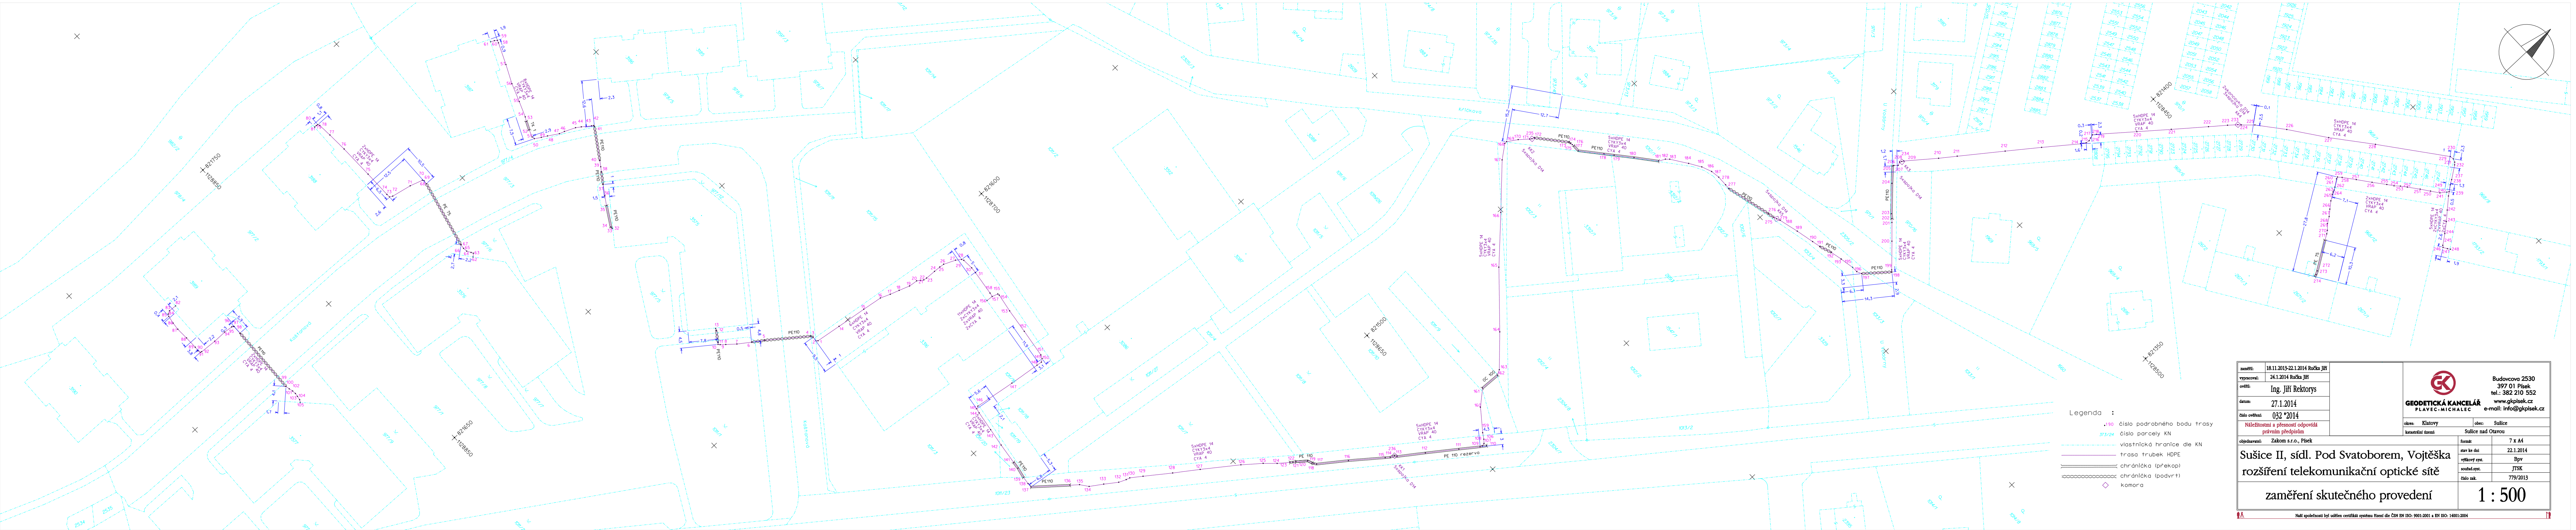

Legenda :

| | |
|---|---|
| .190 | číslo podrobného bodu trasy |
| 373/24 | číslo parcely KN |
| -·-·-·- | vlastnická hranice dle KN |
| ——— | trasa trubek HDPE |
| ═══ | chránička (překop) |
| ≈≈≈ | chránička (podvrt) |
| ◇ | komora |

| | | | |
|---|---|---|---|
| zaměřil: | 18.11.2013-22.1.2014 Ručka Jiří | | |
| vypracoval: | 24.1.2014 Ručka Jiří | | |
| ověřil: | Ing. Jiří Rektorys | | |
| datum: | 27.1.2014 | | |
| číslo ověření: | 032 *2014 | | |

Náležitostmi a přesností odpovídá právním předpisům

GEODETICKÁ KANCELÁŘ
PLAVEC-MICHALEC
Budovcova 2530
397 01 Písek
tel.: 382 210 552
www.gkpisek.cz
e-mail: info@gkpisek.cz

okres: Klatovy
obec: Sušice
katastrální území: Sušice nad Otavou
objednavatel: Zakom s.r.o., Písek

# Sušice II, sídl. Pod Svatoborem, Vojtěška
# rozšíření telekomunikační optické sítě

| | |
|---|---|
| formát | 7 x A4 |
| stav ke dni | 22.1.2014 |
| výškový syst. | Bpv |
| souřad.syst. | JTSK |
| číslo zak. | 779/2013 |

## zaměření skutečného provedení

1 : 500

Naší společnosti byl udělen certifikát systému řízení dle ČSN EN ISO: 9001:2001 a EN ISO: 14001:2004