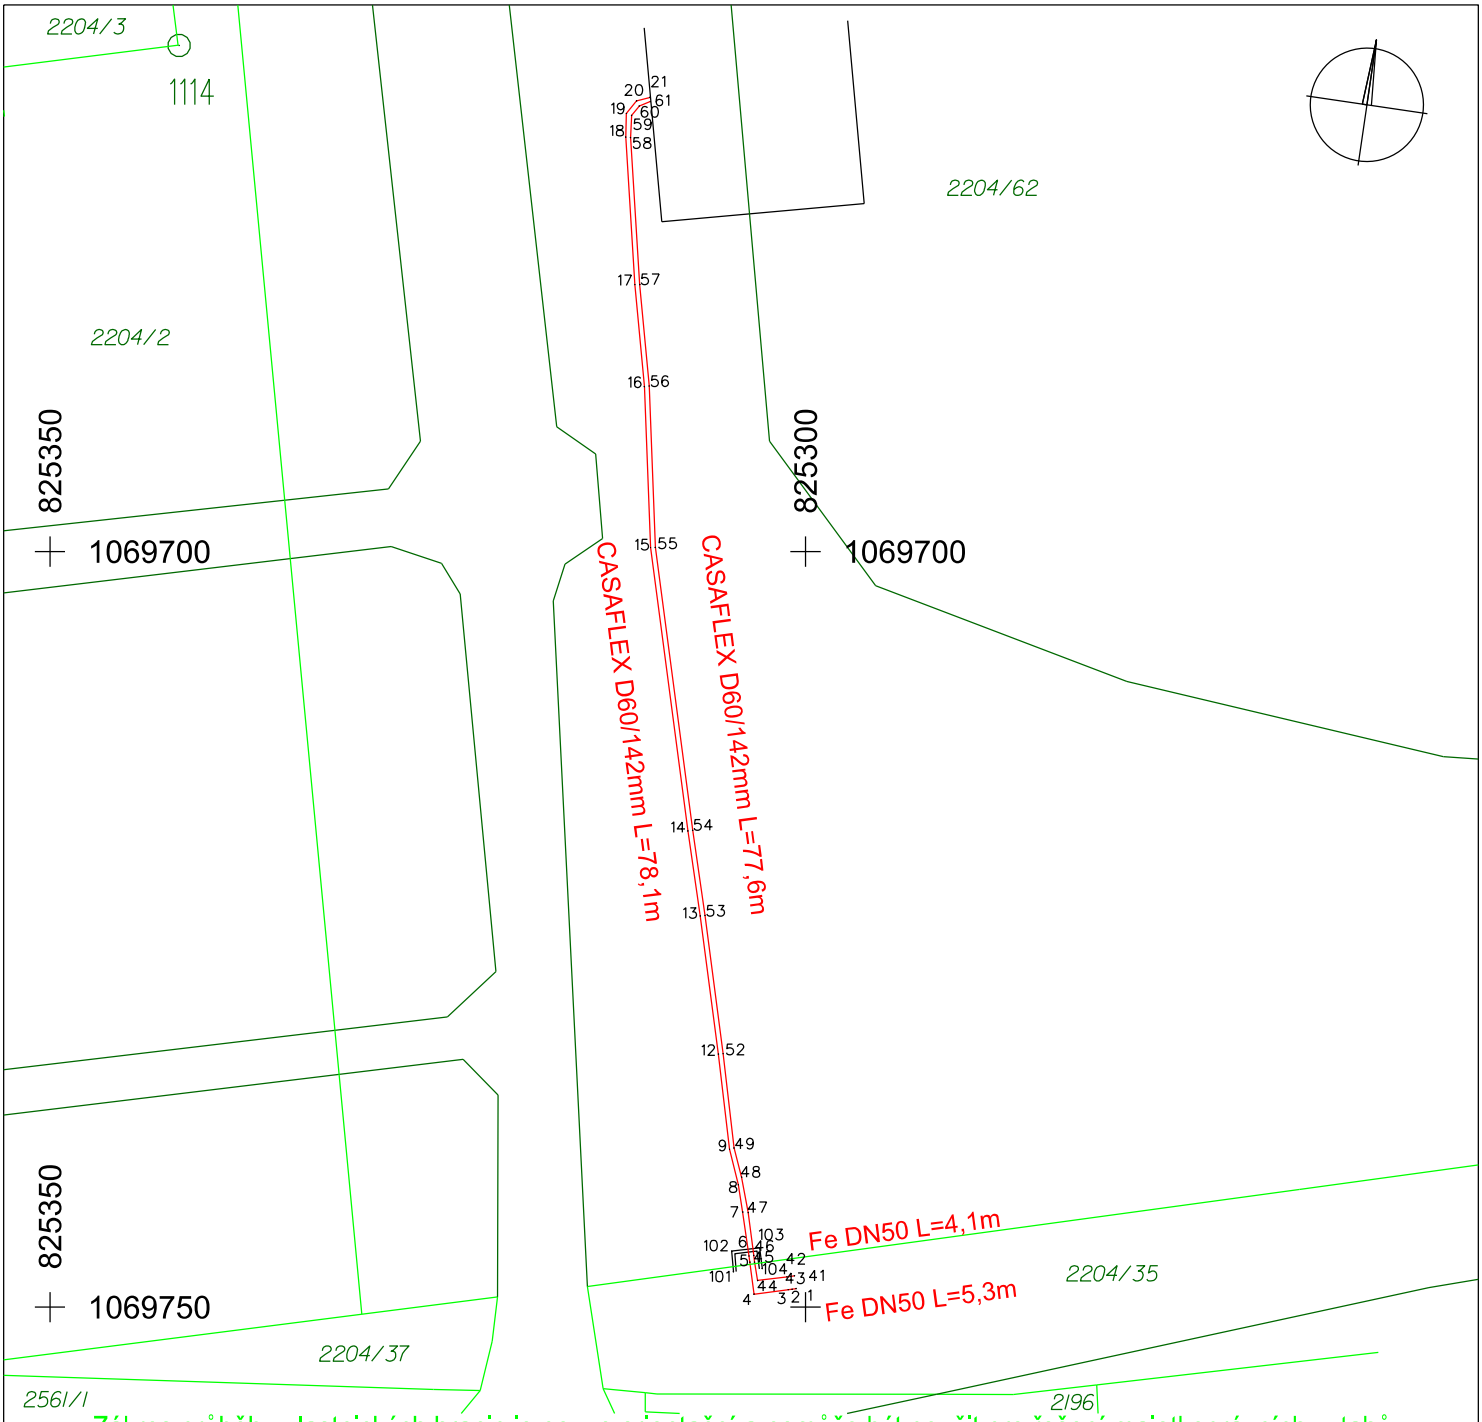

Zákres průběhu vlastnických hranic je pouze orientační a nemůže být použit pro řešení majetkoprávních vztahů.

Zakázka : **LEHKOATLETICKÝ STADION PLZEŇ HORKOVODNÍ PŘÍPOJKA**		Číslo zakázky : **001/2013**
Obsah : Zaměření skutečného provedení stavby přípojka horkovodu	Měřítko : **1 : 500**	Objednatel : SWIETELSKY stavební s.r.o. Pražská 496 České Budějovice 370 04
Souřadnicový systém : S-JTSK	Výškový systém : Bpv	
Kraj : Plzeňský / Obec : Plzeň / Kat. úz. : Skvrňany		
Zaměřil : Ing.Ivan PYŠEK,Martin BROŽEK	Ověřil : Ing.Ivan PYŠEK	Zhotovitel : **PYŠEK zeměměřické práce, s.r.o.** Bezinková 247/36, 312 00 Plzeň IČ: 279 69 541 DIČ: CZ 279 69 541 tel.: 603106529, 605732874, 737747422 Fax: +420 377 461 930
Zpracoval : Martin BROŽEK		
Stav mapy k : 21.03.2013	Číslo ověření : 36/2013	