L1

FeZn10 a VRAP50 v průběhu celé trasy

ÚOZI	Zaměřil	Zpracoval	Kreslil	Kontroloval
Ing.Miroslav Izing	Ing.Miroslav Izing	Mgr. T. Ptáková	Mgr. T. Ptáková	Ing. Miroslav Izing
Kat. území:	Holoubkov			
Objednal:	Elektromontáže Touš s.r.o	Souř. systém	S - JTSK	
Investor :	ČEZ Distribuce a.s.	Výšk. systém	B.p.v.	
Číslo stavby:		Stupeň TD :	DSPS	

GEOING PLZEŇ spol. s r.o.

Formát	A3
Datum	31.1.2019
Číslo zakázky	2018/030
Měřítko 1:500	Číslo listu/celkem 1/4

Název stavby: Holoubkov-veřejné osvětlení, střed obce+Na Rudě
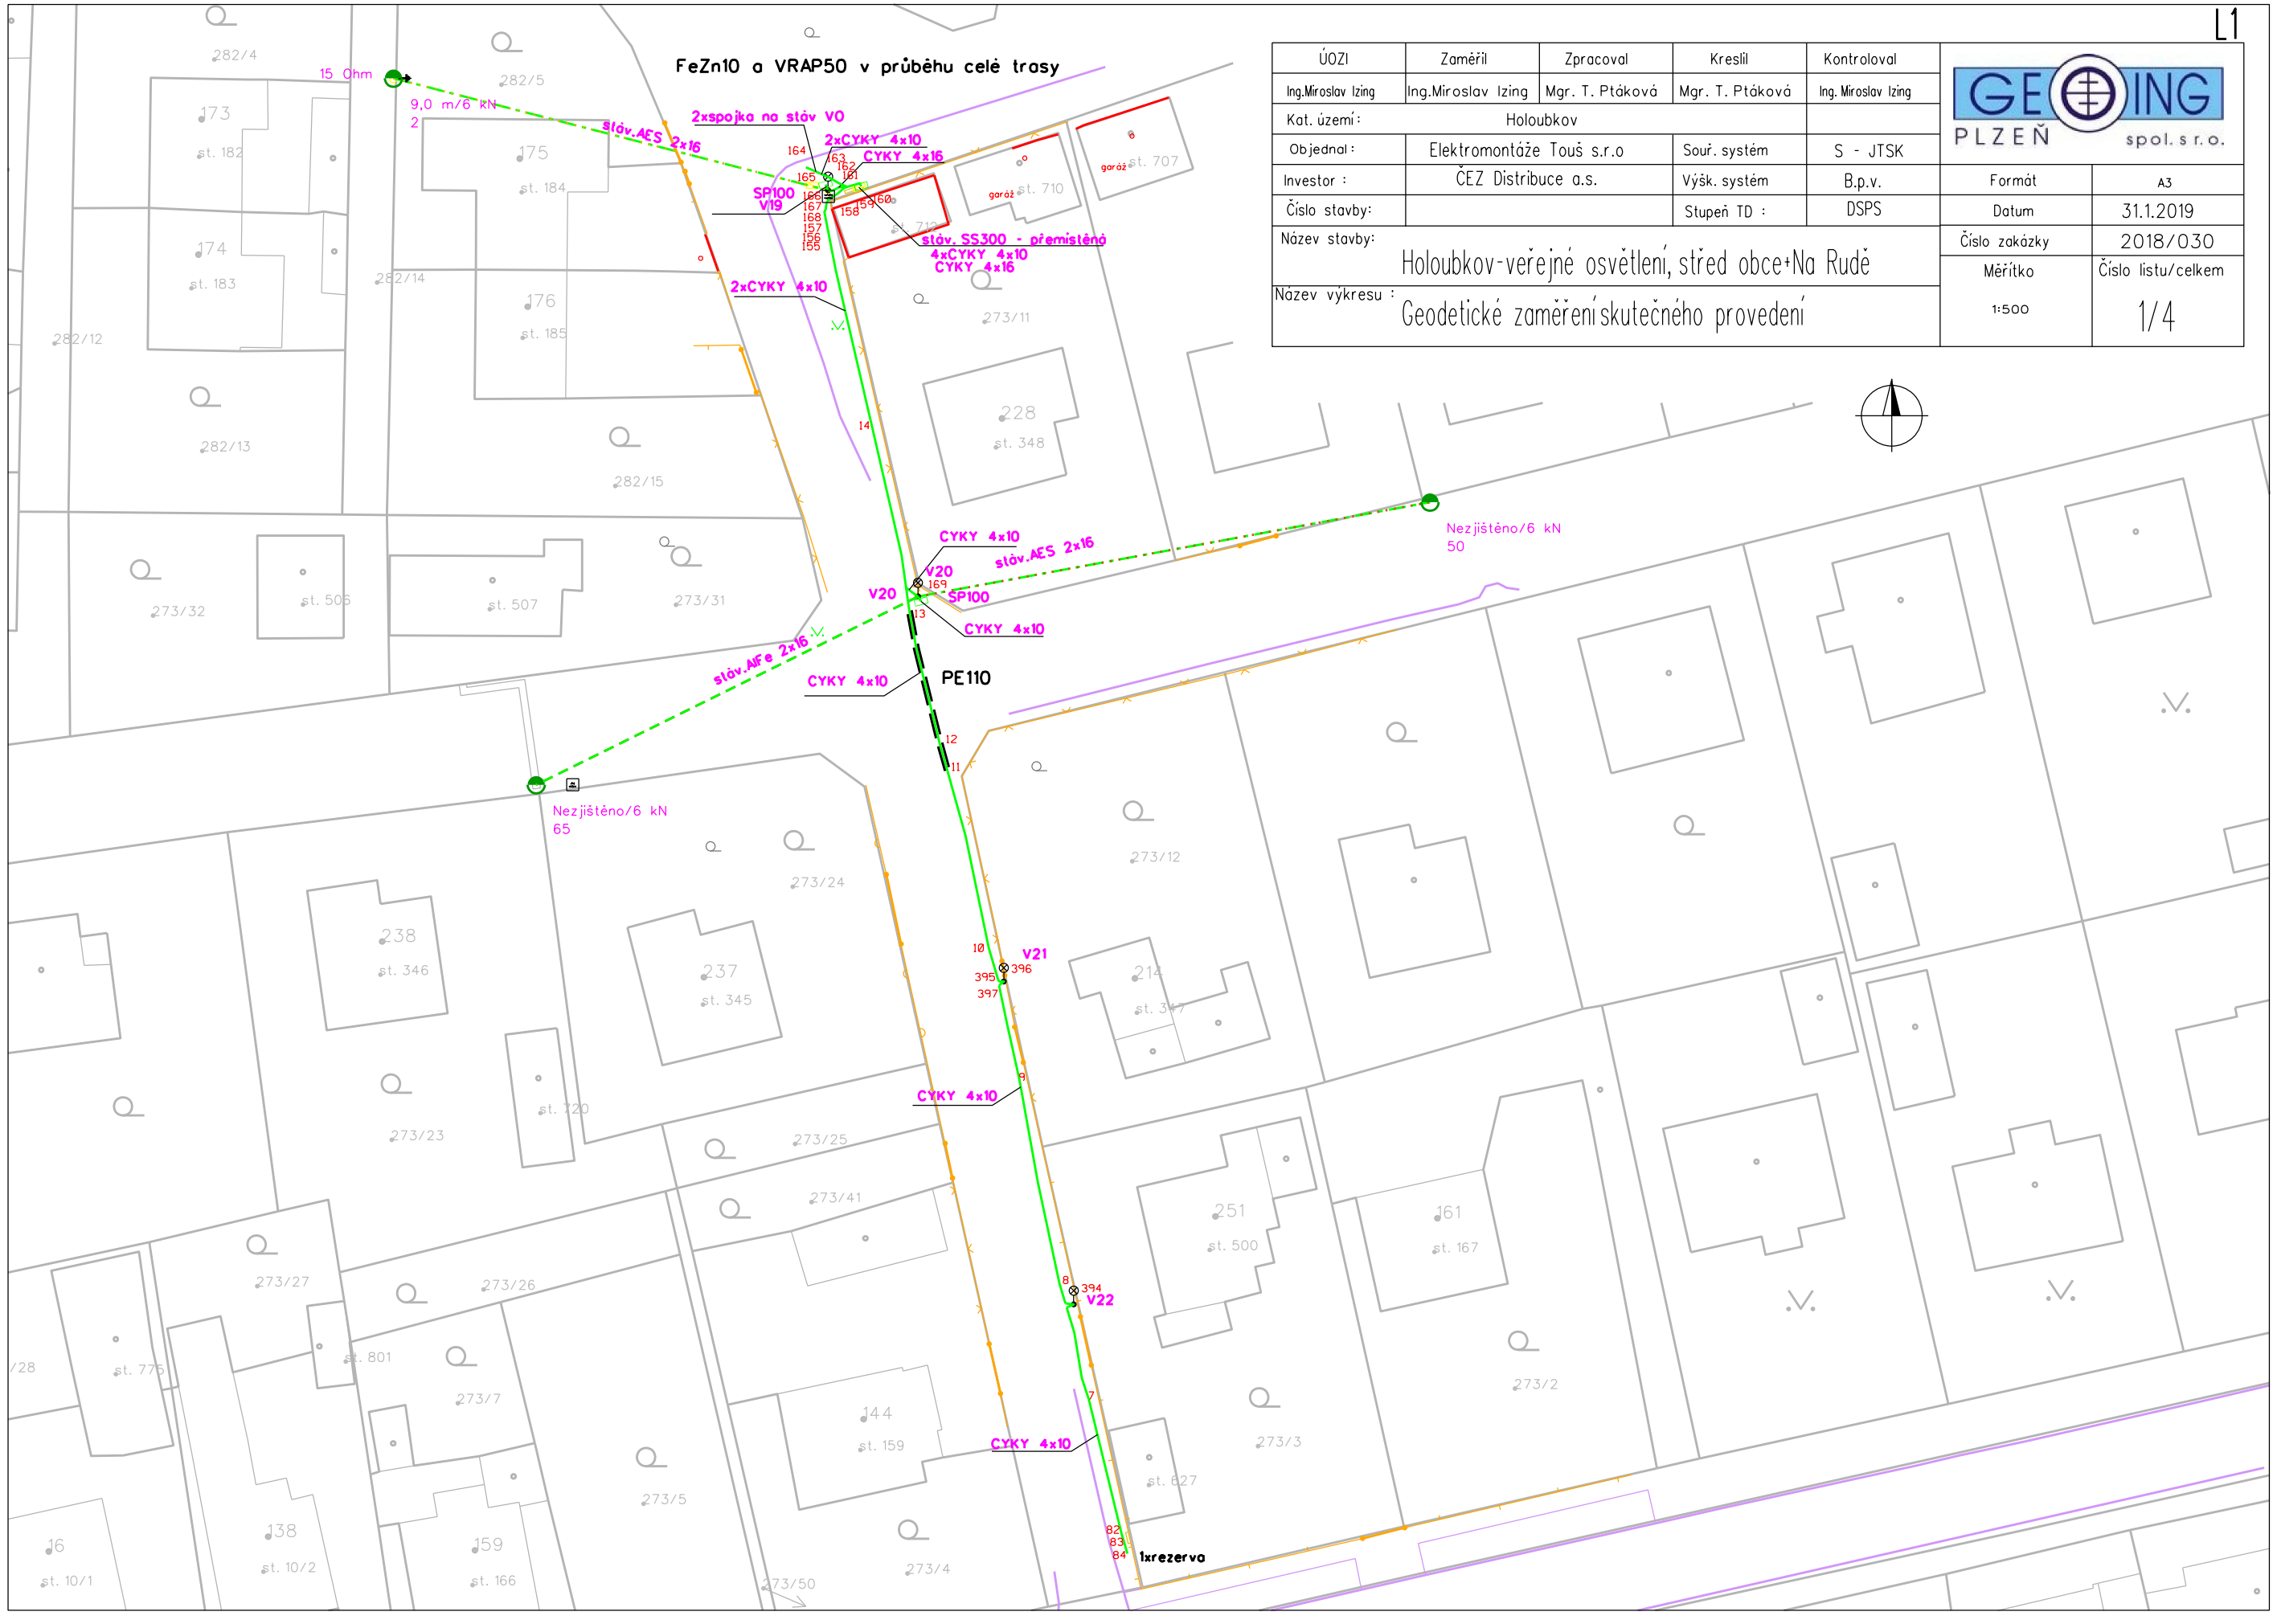
Název výkresu : Geodetické zaměření skutečného provedení